




平面図 S=1/500

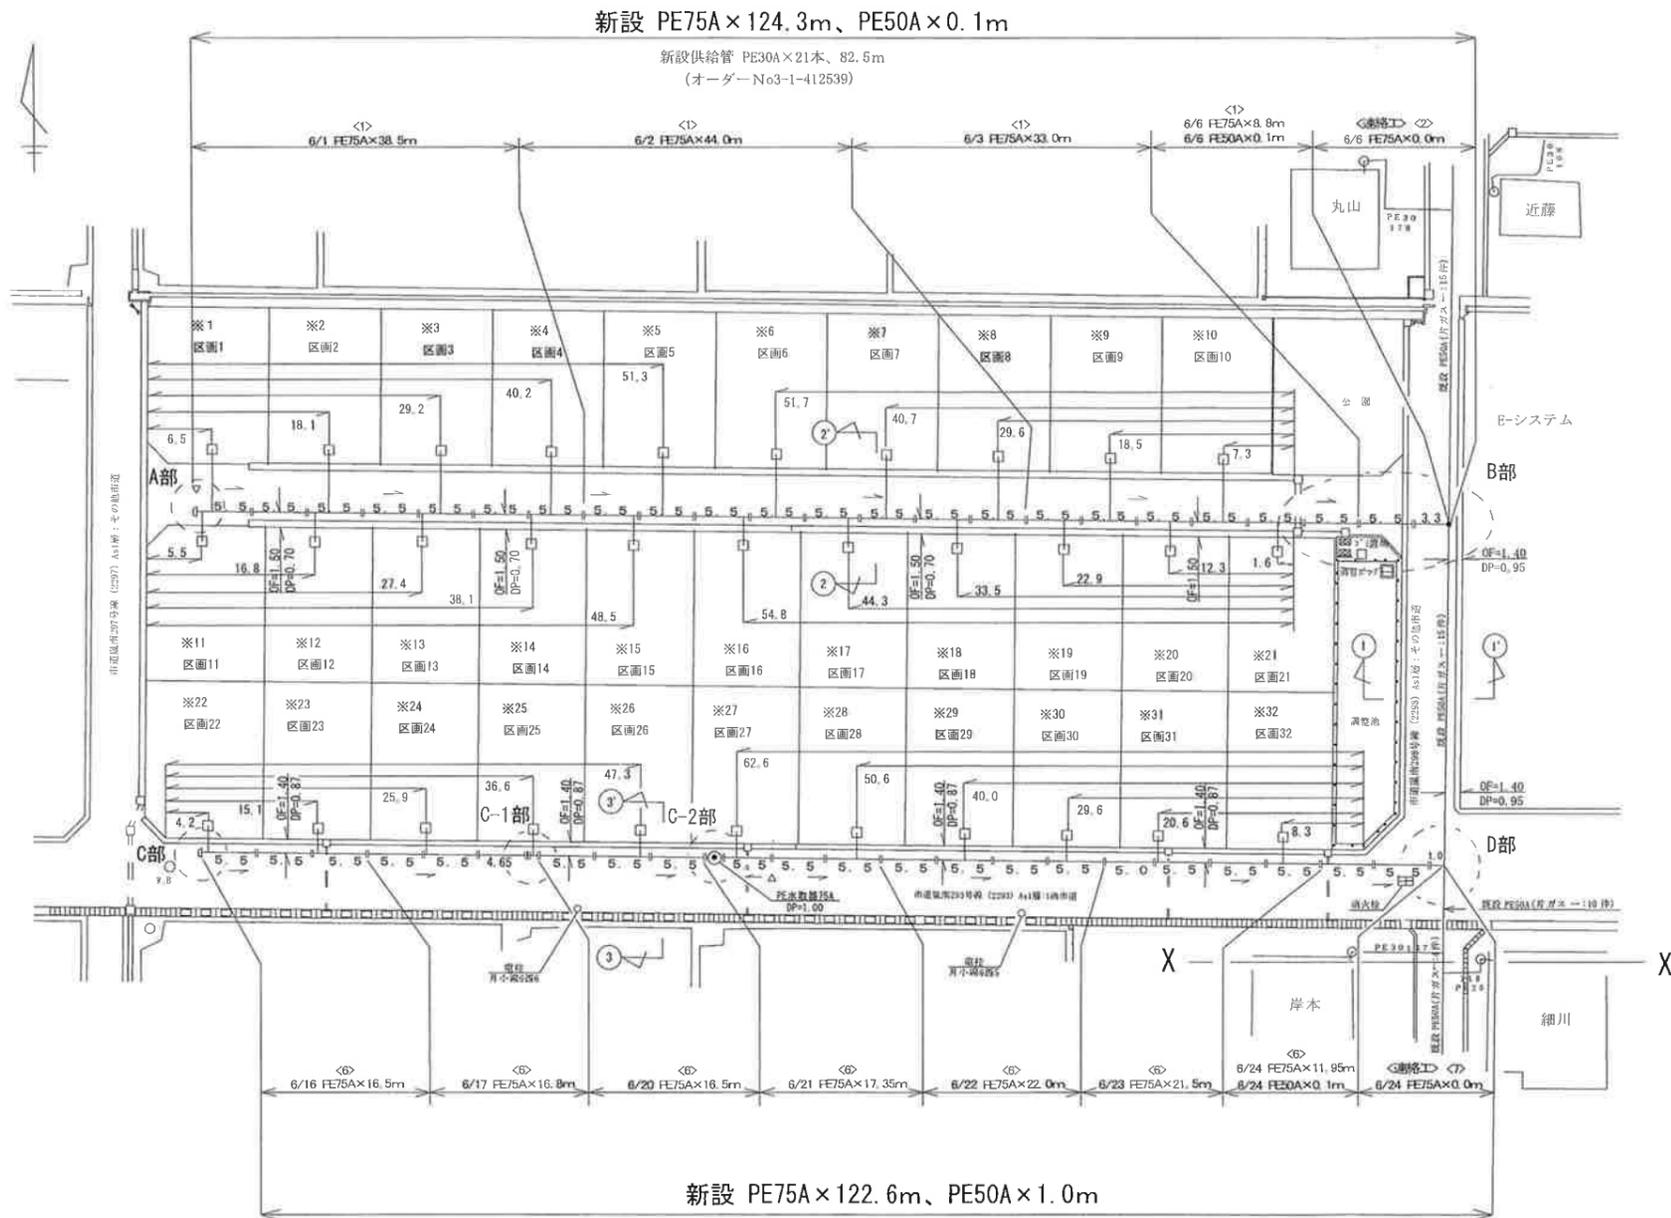

断面図 S=1/100

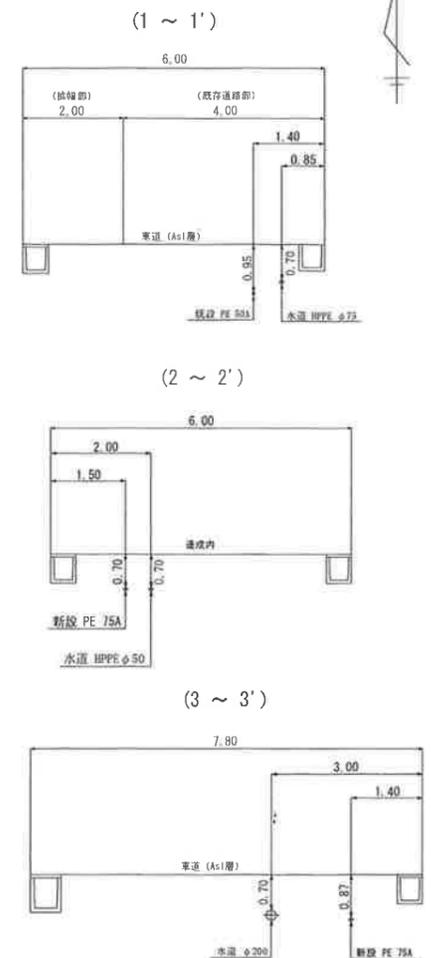


案内図 S=1/10000

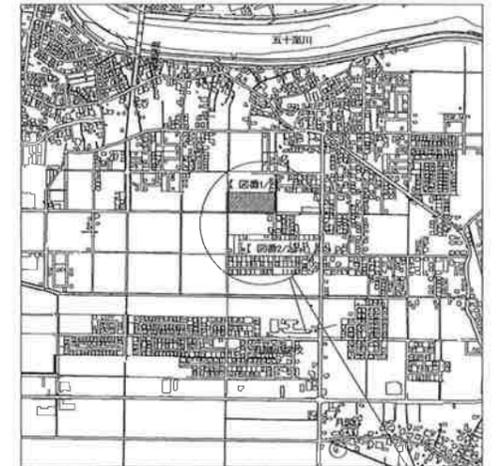

工事箇所 マッピング メッシュNo. 363189
No. 363280

詳細図 S=Free

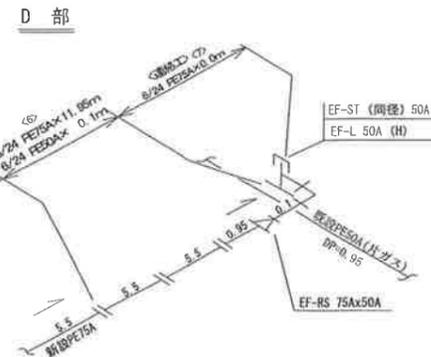

延長集計表1			
	新設	撤去	捨管
FE75A	246.9m		
FE50A	0.2m		
計	247.1m		

新設供給管 PE30A x 32本 L=110.0m オーダー (3-1-412539)

総延長集計表			
	新設	撤去	捨管
FE75A	280.5m		
FE50A	0.4m		
計	280.9m		

新設供給管 PE30A x 32本 L=110.0m オーダー (3-1-412539)

【2022年度工事】

工事名	三条曲淵3 (柳皆川) 商標様造成支管新設工事		
図名	竣工図		
施工年月日	2022年 5月 30日 ~ 2022年 6月 30日		
施工者	社名	北陸建設株式会社	
	班名	柳サカイ班	
担当者	管理士	小出	工事士
		石本	溶接士
			製図
			小出
縮尺	図示	図番	1 / 2
		オーダーNo.	2-05591
承認	設計	監管	
	北陸瓦斯株式会社		