


三条市給水装置等竣工図

設置場所	三条市曲淵三丁目地内	指 定 業 者	株式会社 サカイ
氏 名	(有)皆川商事	主任技術者名	坂 井 亮 太
受付番号	4	図面作成年月日	令和 4 年 7 月 30 日 図 番

所在 三条市曲淵三丁目

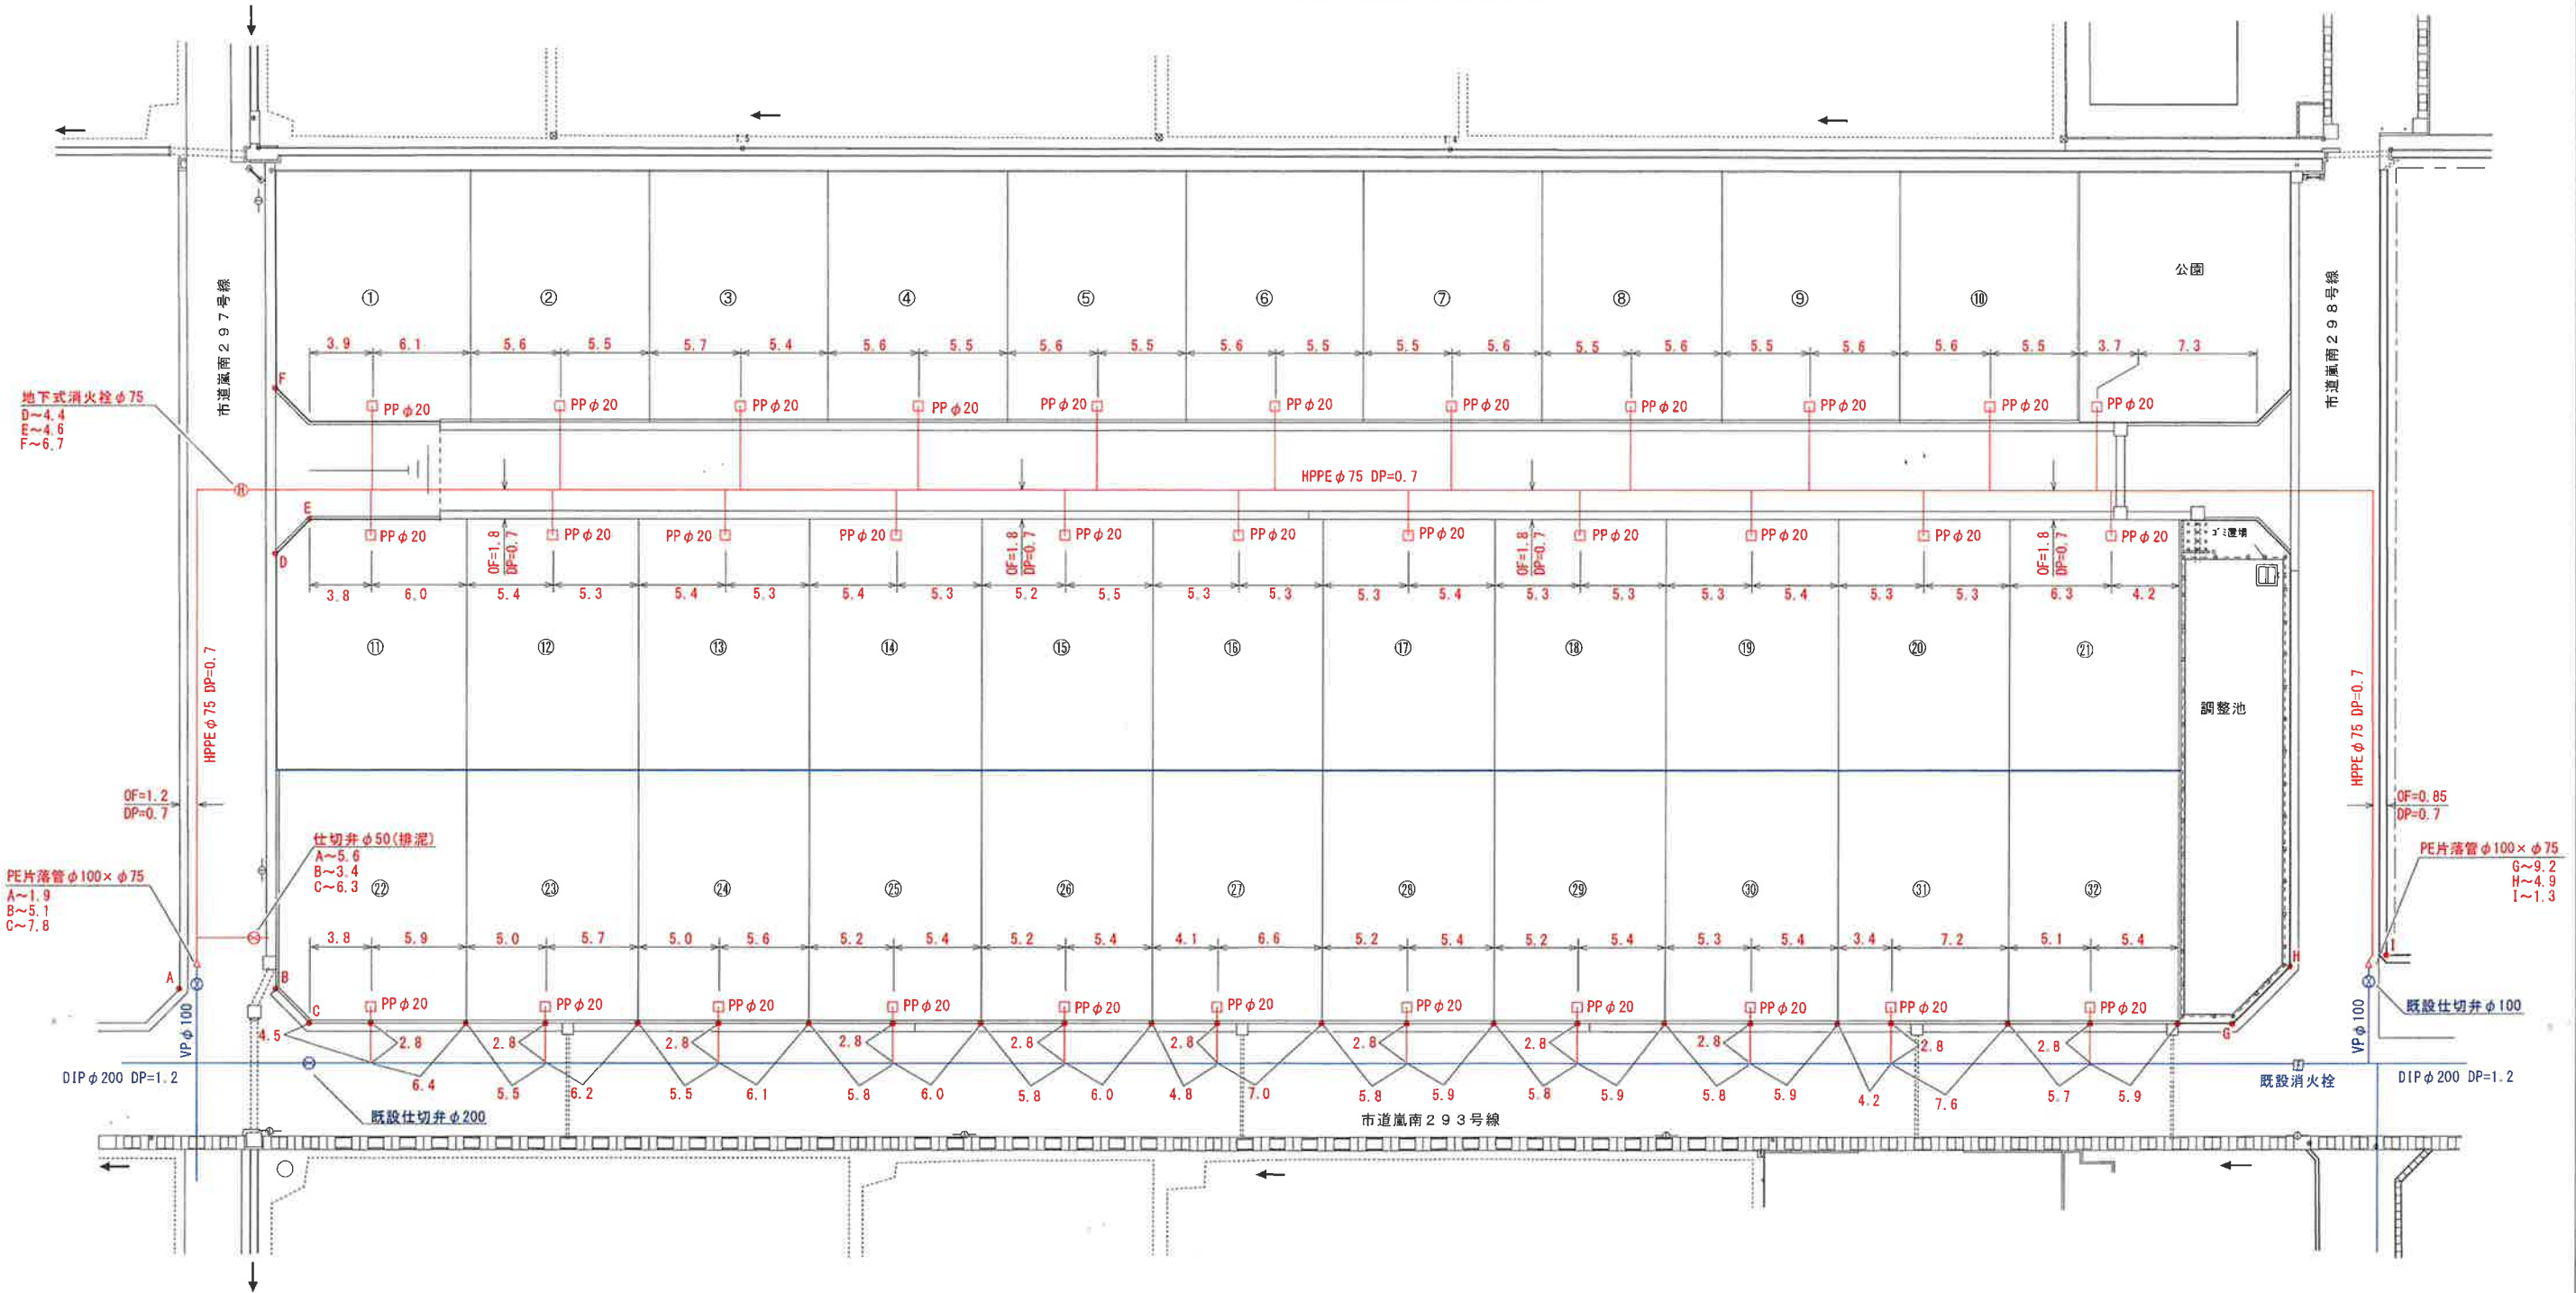

平面図